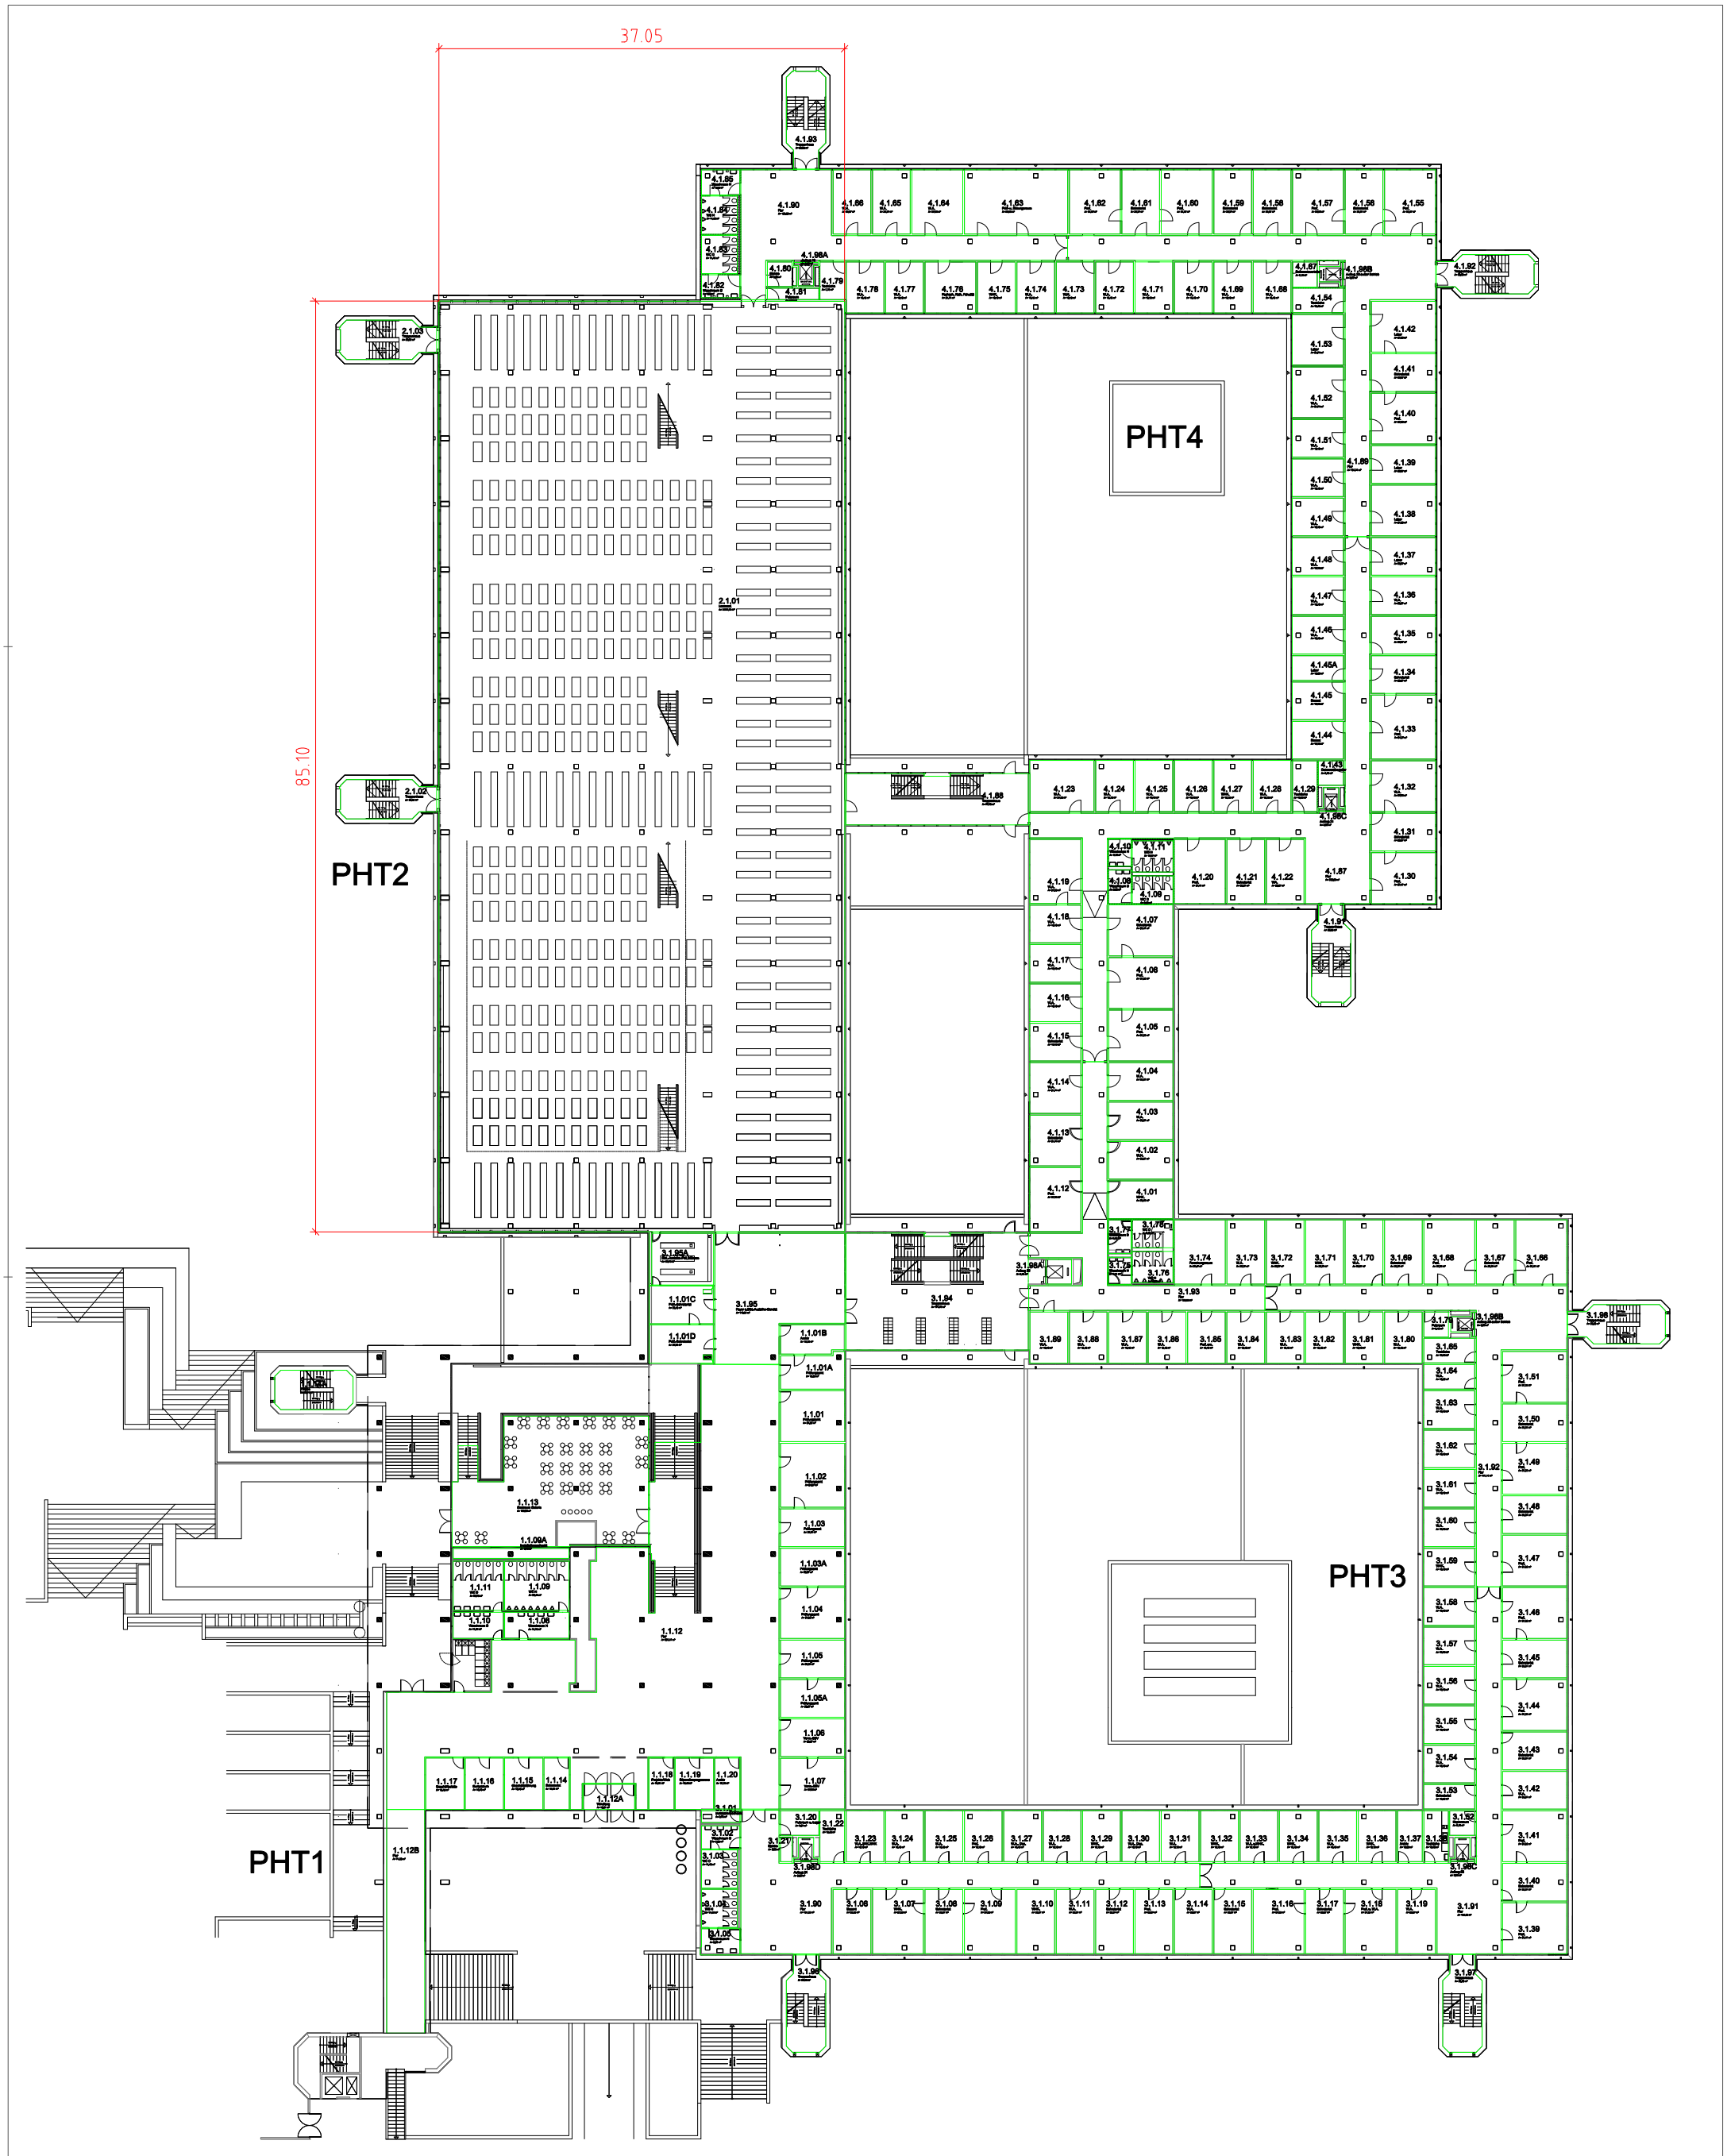

Technische Zentrale Referat V/4
Universitätsstraße 31, 93053 Regensburg
Tel. 0941/943 - 2501 Fax. 0941/943 - 2178
E-Mail: constantin.heim@ur.de

Universität Regensburg
Philosophie/Theologie
1. Obergeschoss

Ohne Maßstab
Bestandsplan
Stand: 06.05.19